


登米市高森パークゴルフ場 コースレイアウト

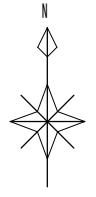


- パークゴルフコース造成
(関連施設含む)
No1~No6コース 54ホール
- 管理用道路切替
W=6.0m、L=75.97m
- レジャー遊戯施設移設区域造成

名称	数量	
水飲み台	2基	2基
可動式ベンチ (No.1~No.6スタートホールに2基毎)	8基	8基
フラッグポール	1式	1式
コース案内板	3基	3基
ルール説明版	3基	3基
方向サイン	2基	2基
正方形シェルター	4基	4基
テーブルセット (各ホール内2基毎)	8基	8基
防球ネット	790m	790m
メッシュフェンス	254m	254m
ネットフェンス	47.7m	47.7m
伸縮門扉 (L=3.0, 3.5, 8.0, 10m)	4基	4基

1コース			2コース		
H	パー	m	H	パー	m
1	5	100	1	4	40
2	4	80	2	3	26
3	4	60	3	3	35
4	3	39	4	4	62
5	3	39	5	3	35
6	4	56	6	3	40
7	4	57	7	4	54
8	3	30	8	4	56
9	3	39	9	5	80
計	33	500	計	33	428

3コース			4コース		
H	パー	m	H	パー	m
1	4	50	1	5	85
2	3	31	2	4	63
3	4	62	3	4	57
4	3	36	4	3	34
5	4	67	5	3	40
6	4	50	6	3	40
7	3	38	7	4	43
8	3	34	8	3	39
9	5	84	9	4	50
計	33	452	計	33	451

5コース			6コース		
H	パー	m	H	パー	m
1	4	45	1	4	45
2	4	48	2	3	40
3	3	26	3	4	47
4	3	32	4	4	53
5	4	50	5	3	34
6	4	59	6	4	52
7	3	37	7	4	68
8	4	62	8	3	23
9	4	40	9	4	43
計	33	399	計	33	405

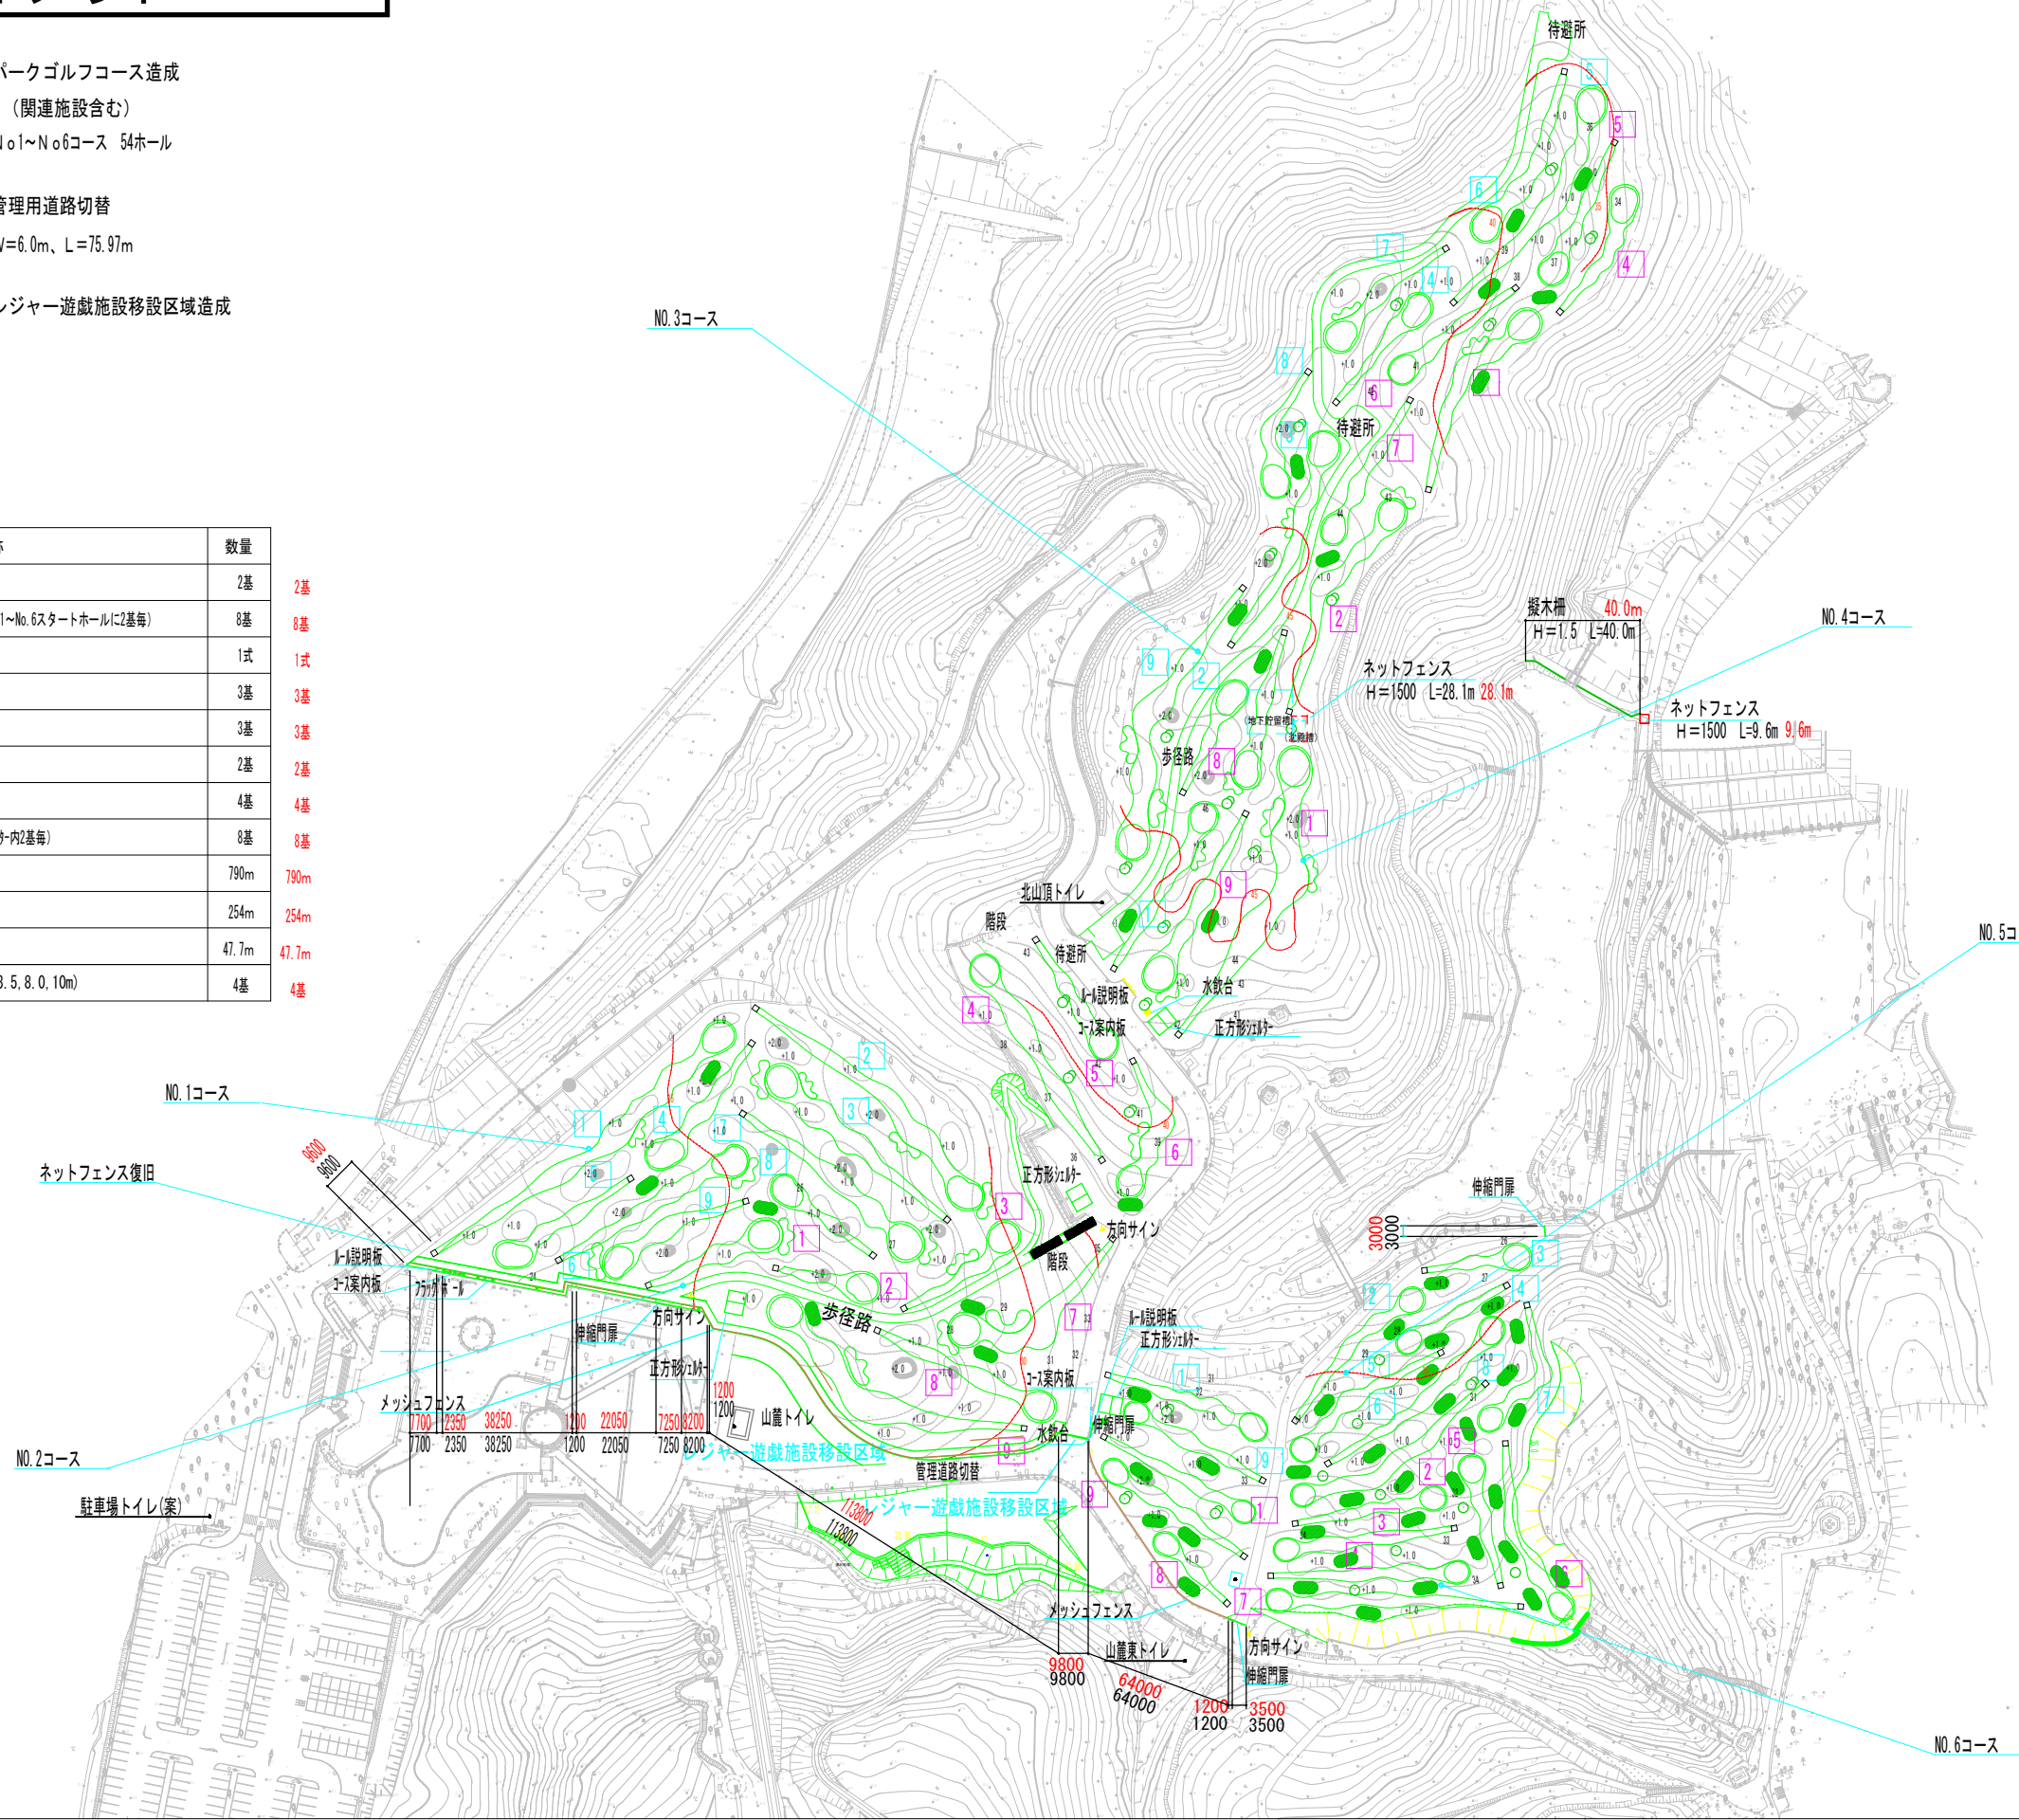

凡例

- 造形マウンド (標高の低い方に対してGL+1.0m)
- 造形マウンド (標高の低い方に対してGL+2.0m)
- 計画高コンタ (1.0m毎)
- 計画高コンタ (5.0m毎)

S=1/1,000

出来形図

平成28年度	工事番号	号
登米市パークゴルフ場整備工事		
基本設計・実施設計及び測量調査業務		
土地利用計画図		
縮尺	S=1:1000	図面番号
測量		主任 技術者
設計	サンコーコンサルタント 株式会社	主任 技術者
宮城県登米市		